
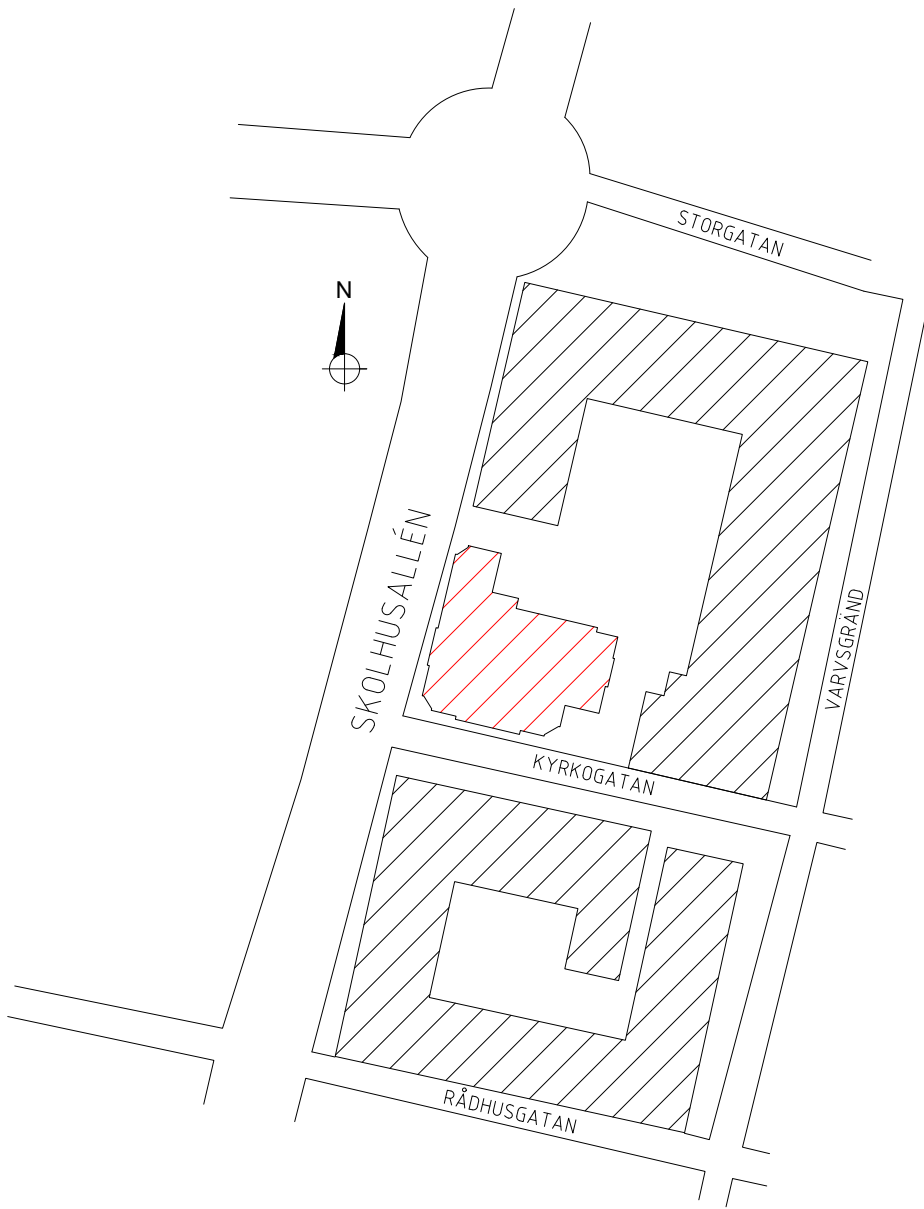


Förklaringar

Referensmått tagna i x- och y-led.
Ritning upprättade efter inscannat underlag
tillhandahållet av Diös Fastigheter AB,
måttavvikelser kan finnas på detaljer.

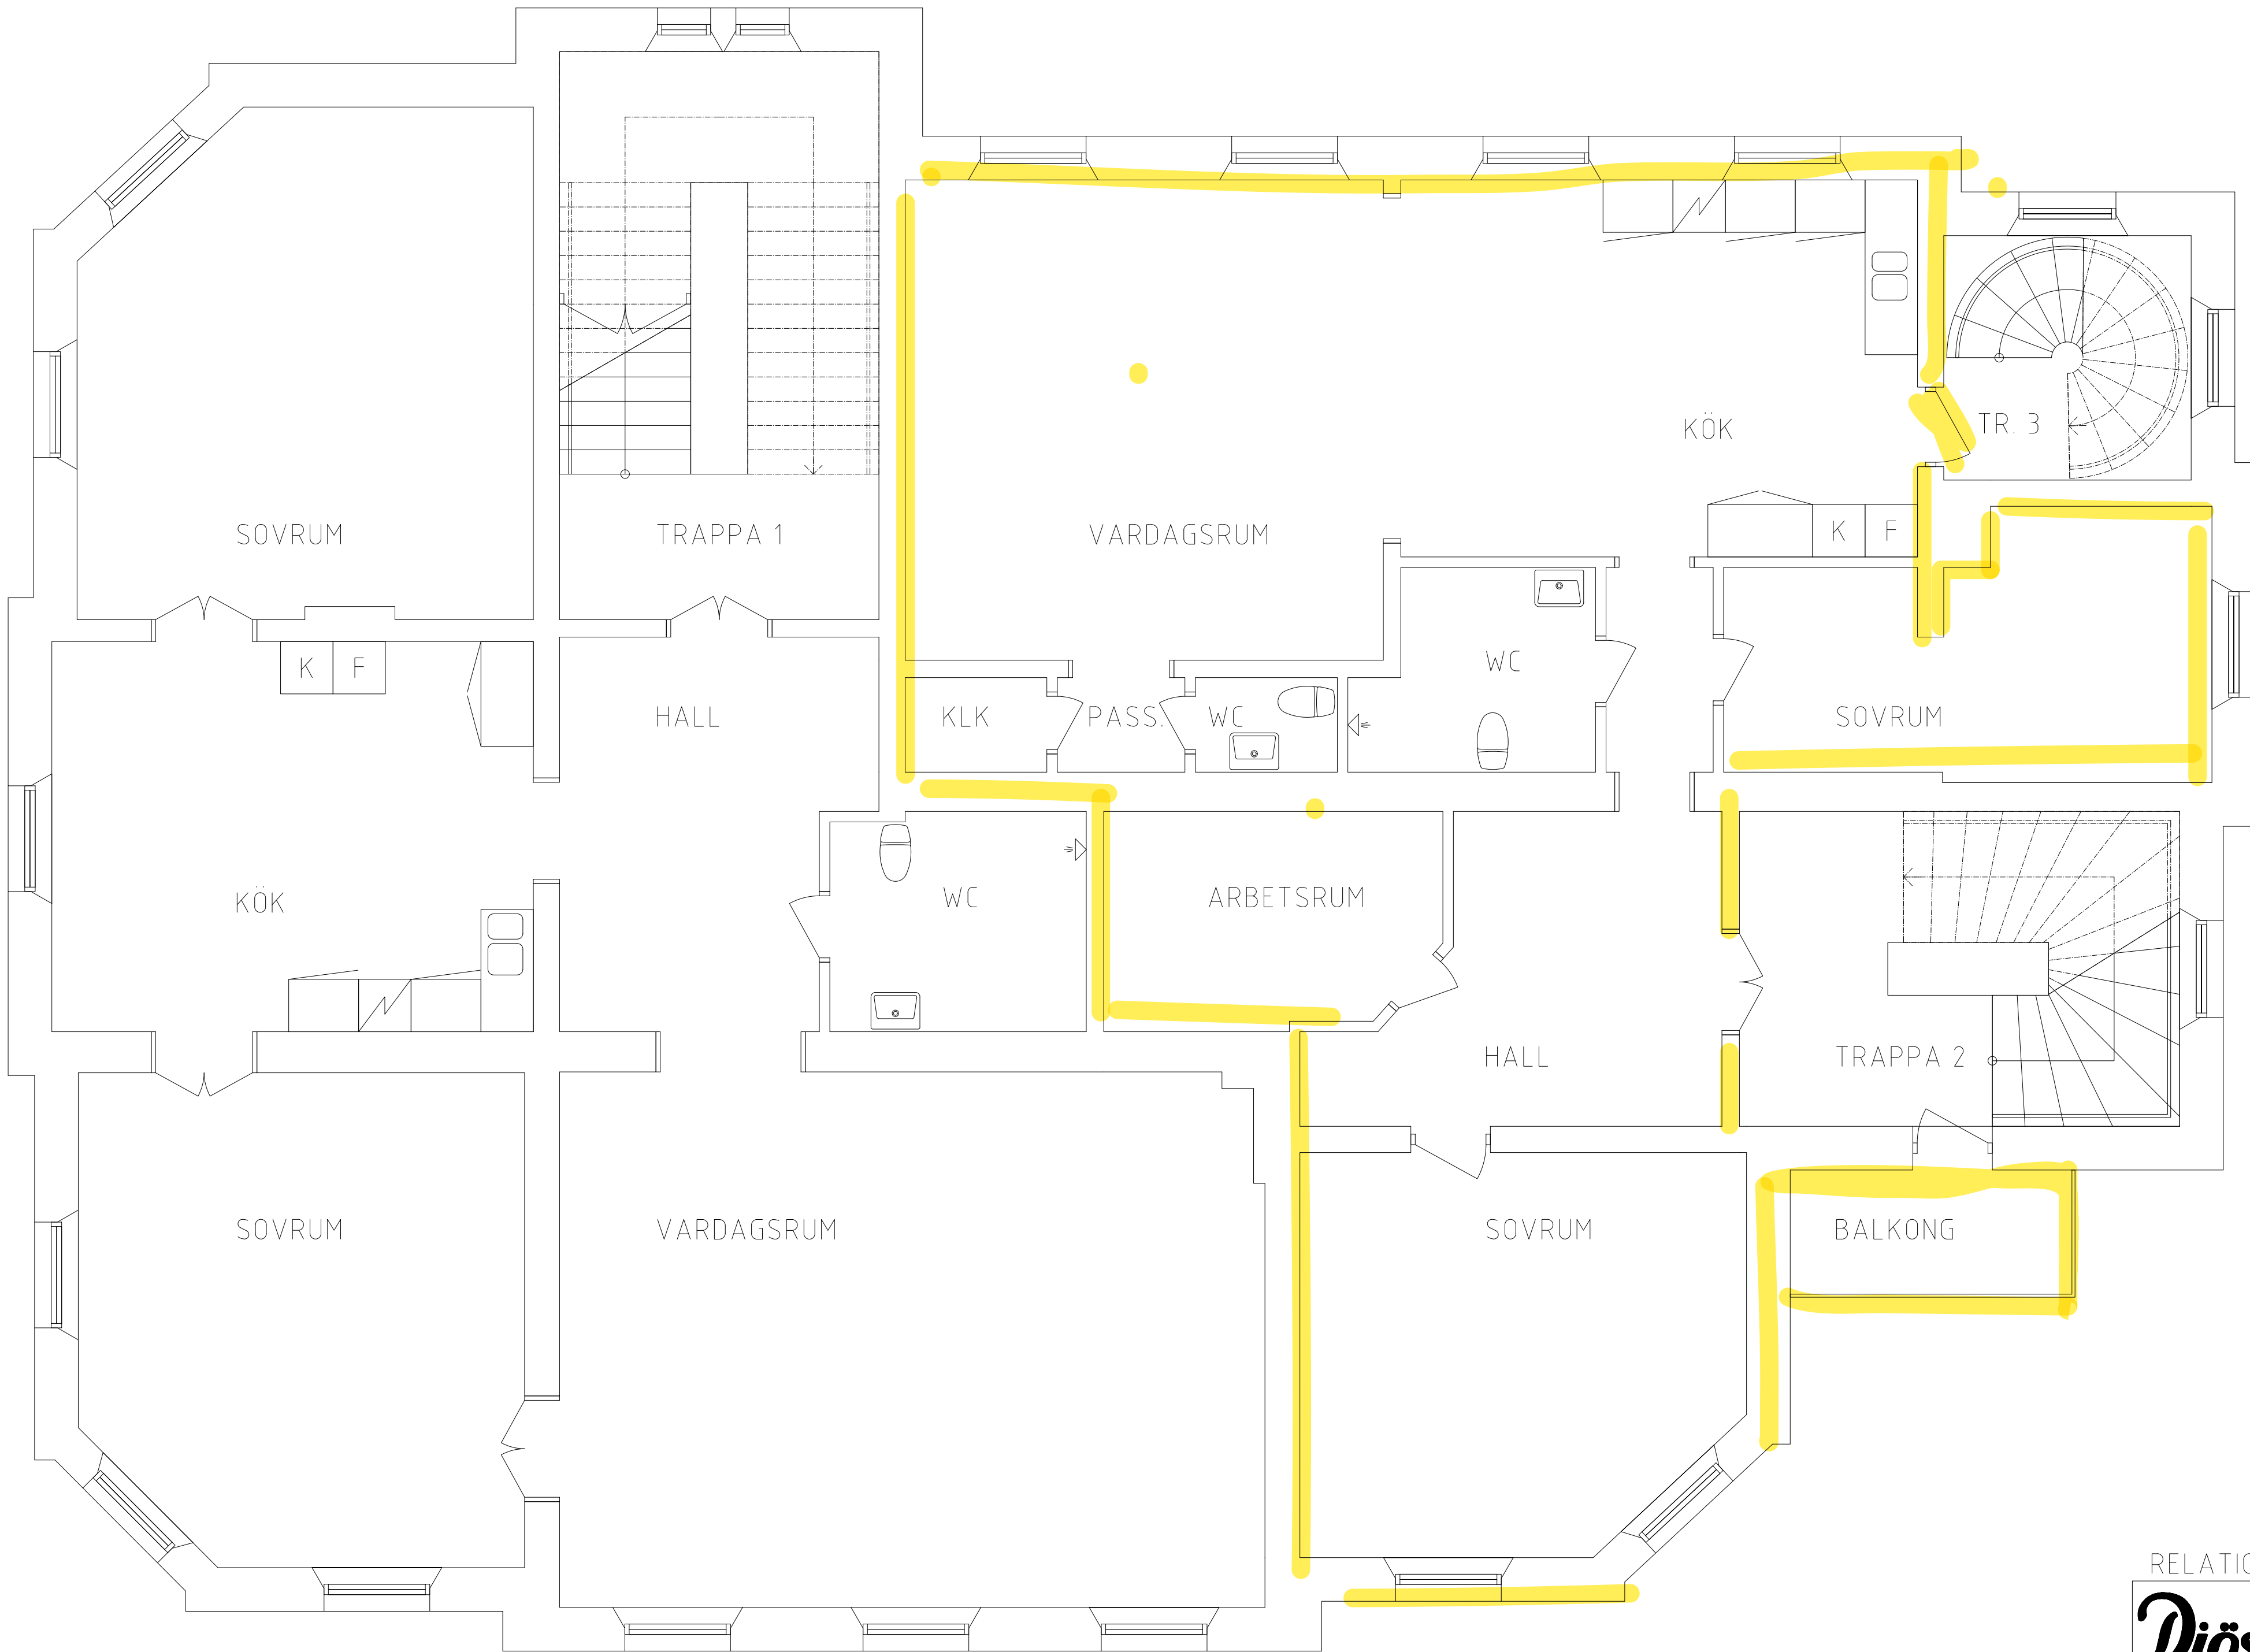

416701-A40-P05
416701-A40-P04
416701-A40-P03
416701-A40-P02
416701-A40-P01

RELATIONSHANDLING

Diös BOX 188
831 22 ÖSTERSUND
0770-33 22 00

PROJEKTHANDLING
FIRETECH
FireTech Engineering AB
Årstadens 2, 971 25 Luleå
Tel: 090 - 150 14 00
www.firetech.se

KONTO:
FIRETECH Engineering Emron AB
RITAD AV: O. Andersson
ORT: Luleå
HÄNDLÄGGARE: M. Nyberg
DATUM: 2018-05-30
ARBETSTID: 4437,000
SKALA: A1 1:50
A3 1:100

RET	ANT	REVIDEREN AVSER	SGN	DATUM
FASTIGHET		4167, KV VINSTEN 3		
ADRESS		SKOLHUSALLÉN 3, SUNDSVALL		
PROJEKTHANDLING		PLAN 4		
ÖVERSIKT		2 TR		
PLANRITNING				
RITINGSNUMMER		416701-A40-10400		
RET				
BLAD				

SKALA 1:50 (A1) 0 1 2 3 4 5