

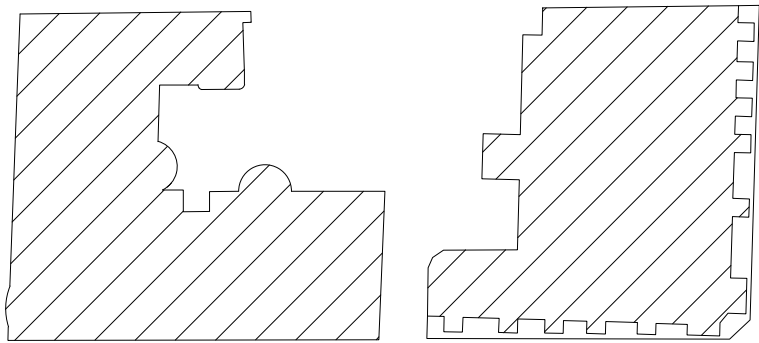
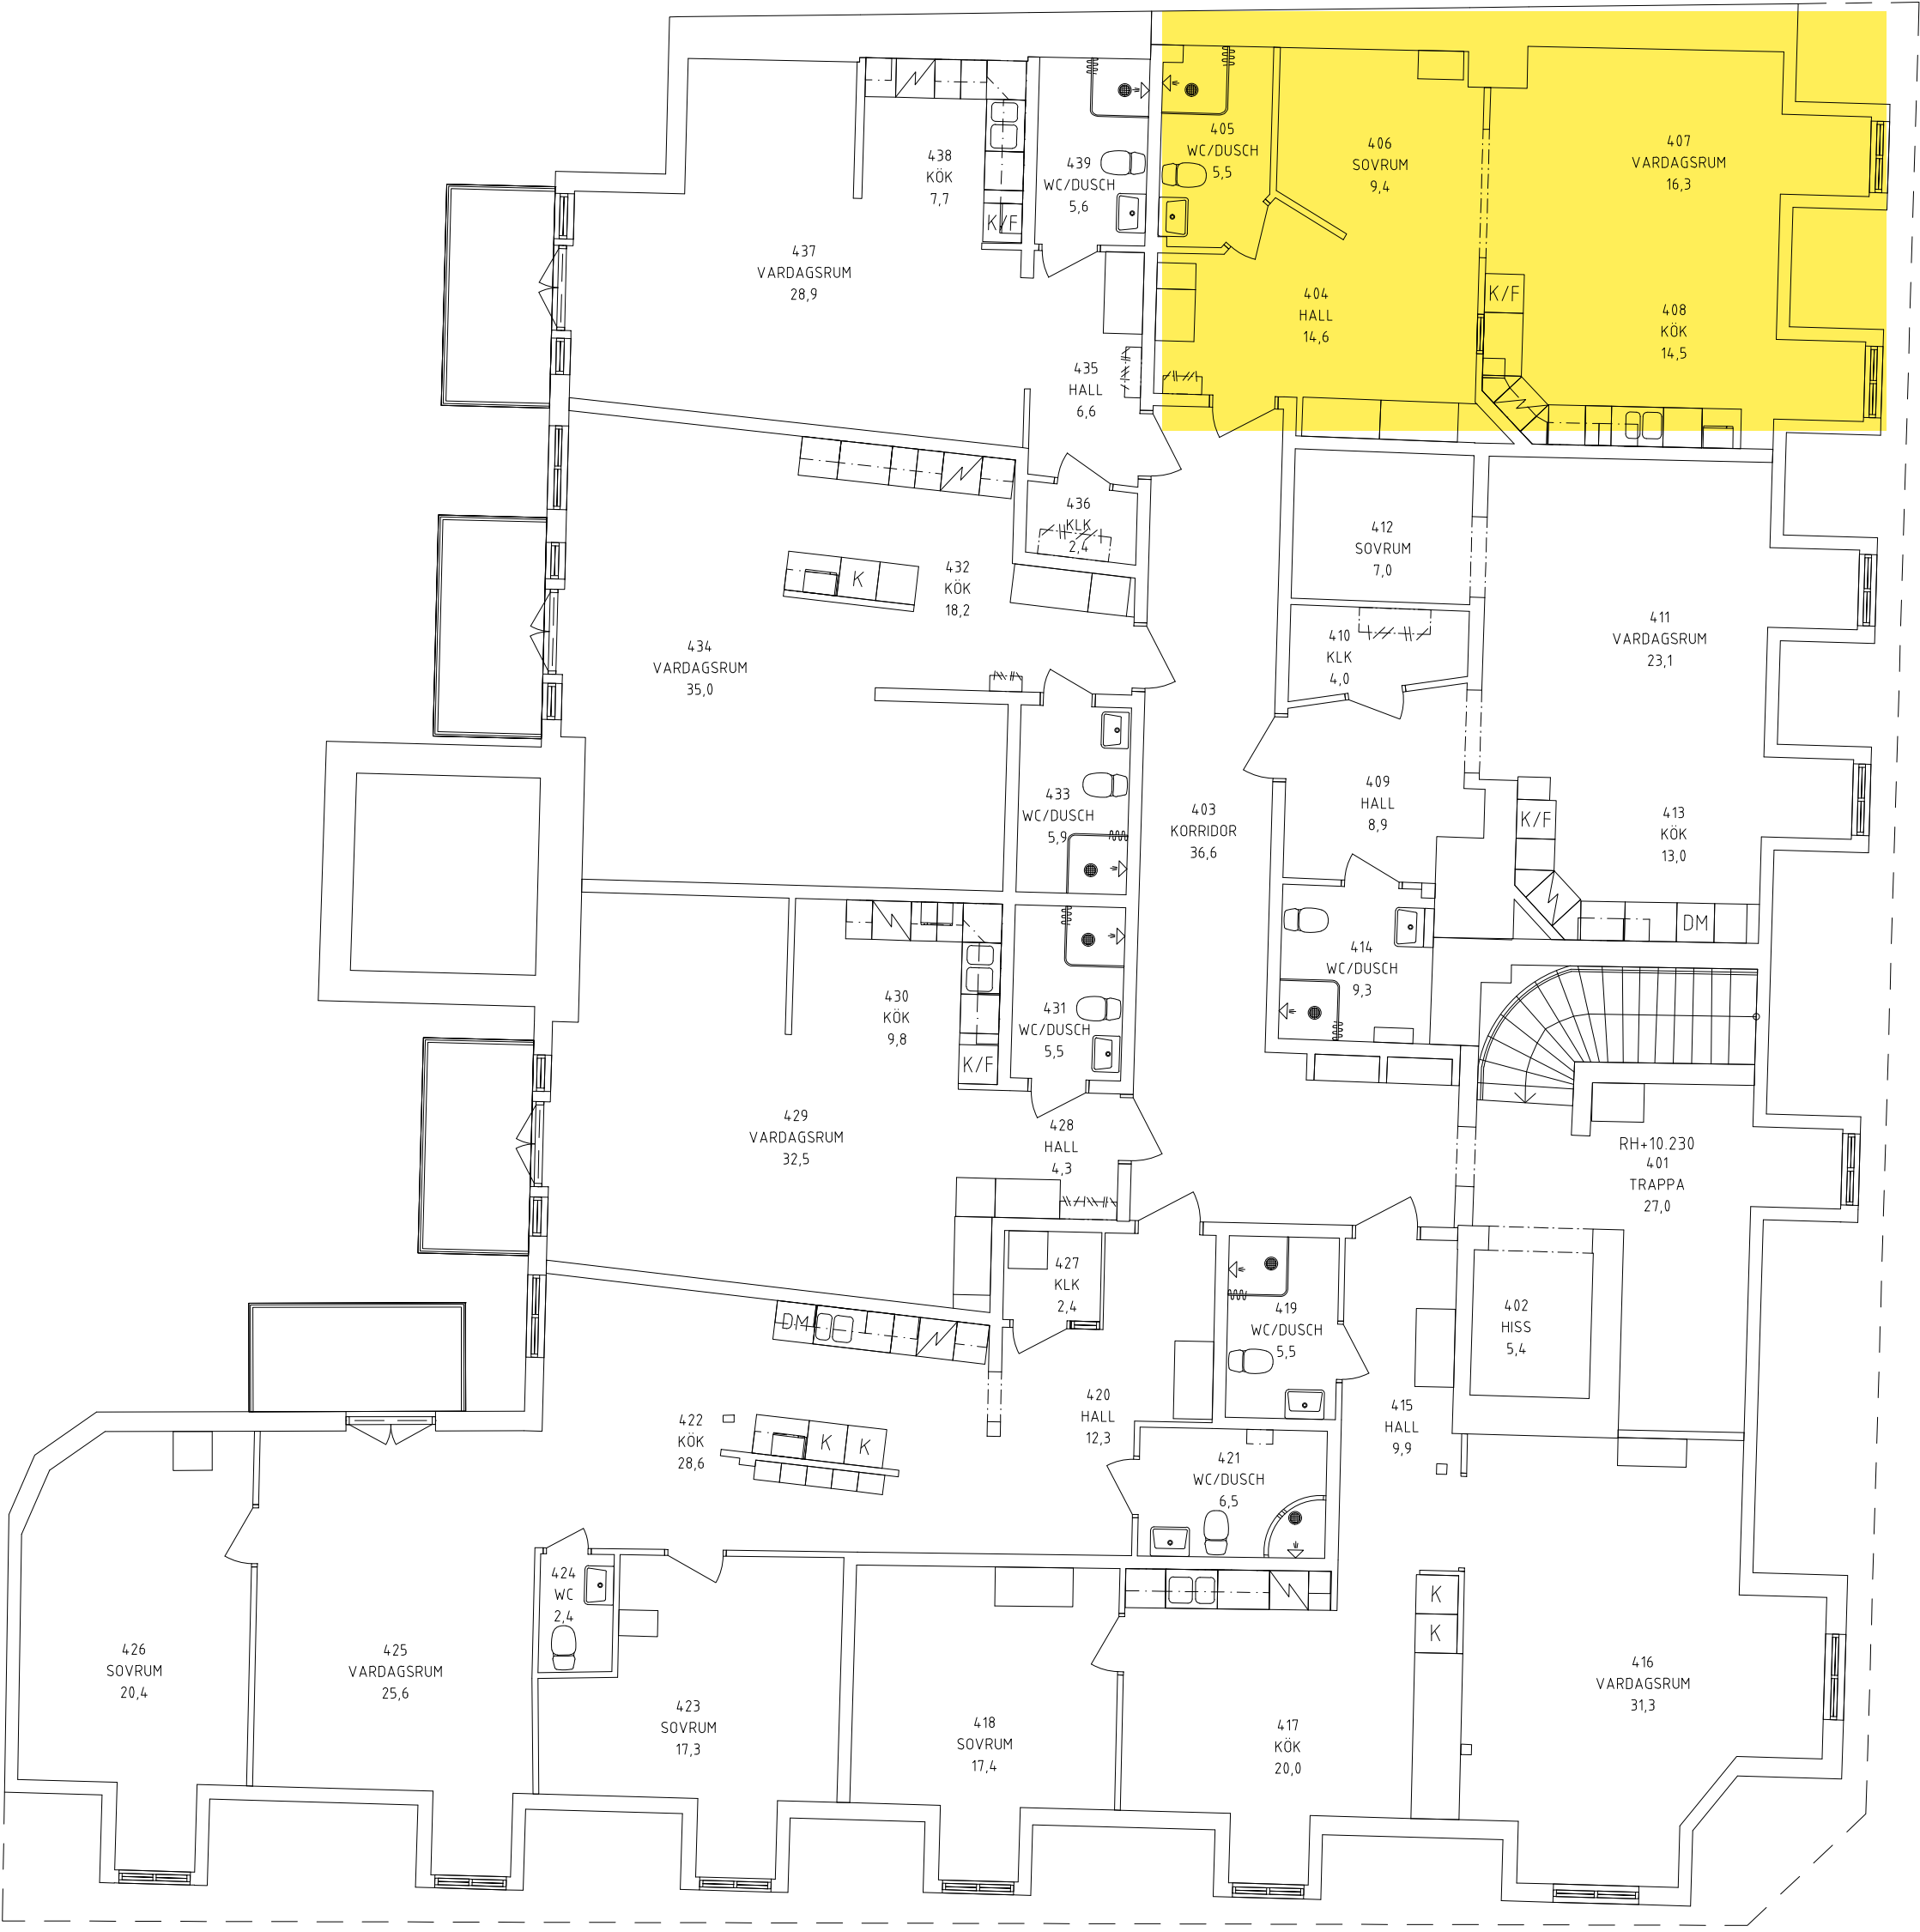


FÖRKLARINGAR

100% MÅTTRIKTHET KAN EJ GARANTERAS.
MÅTT BÖR DÄRMED KONTROLLERAS INNAN
RITNINGEN ANVÄNDS SOM UNDERLAG.

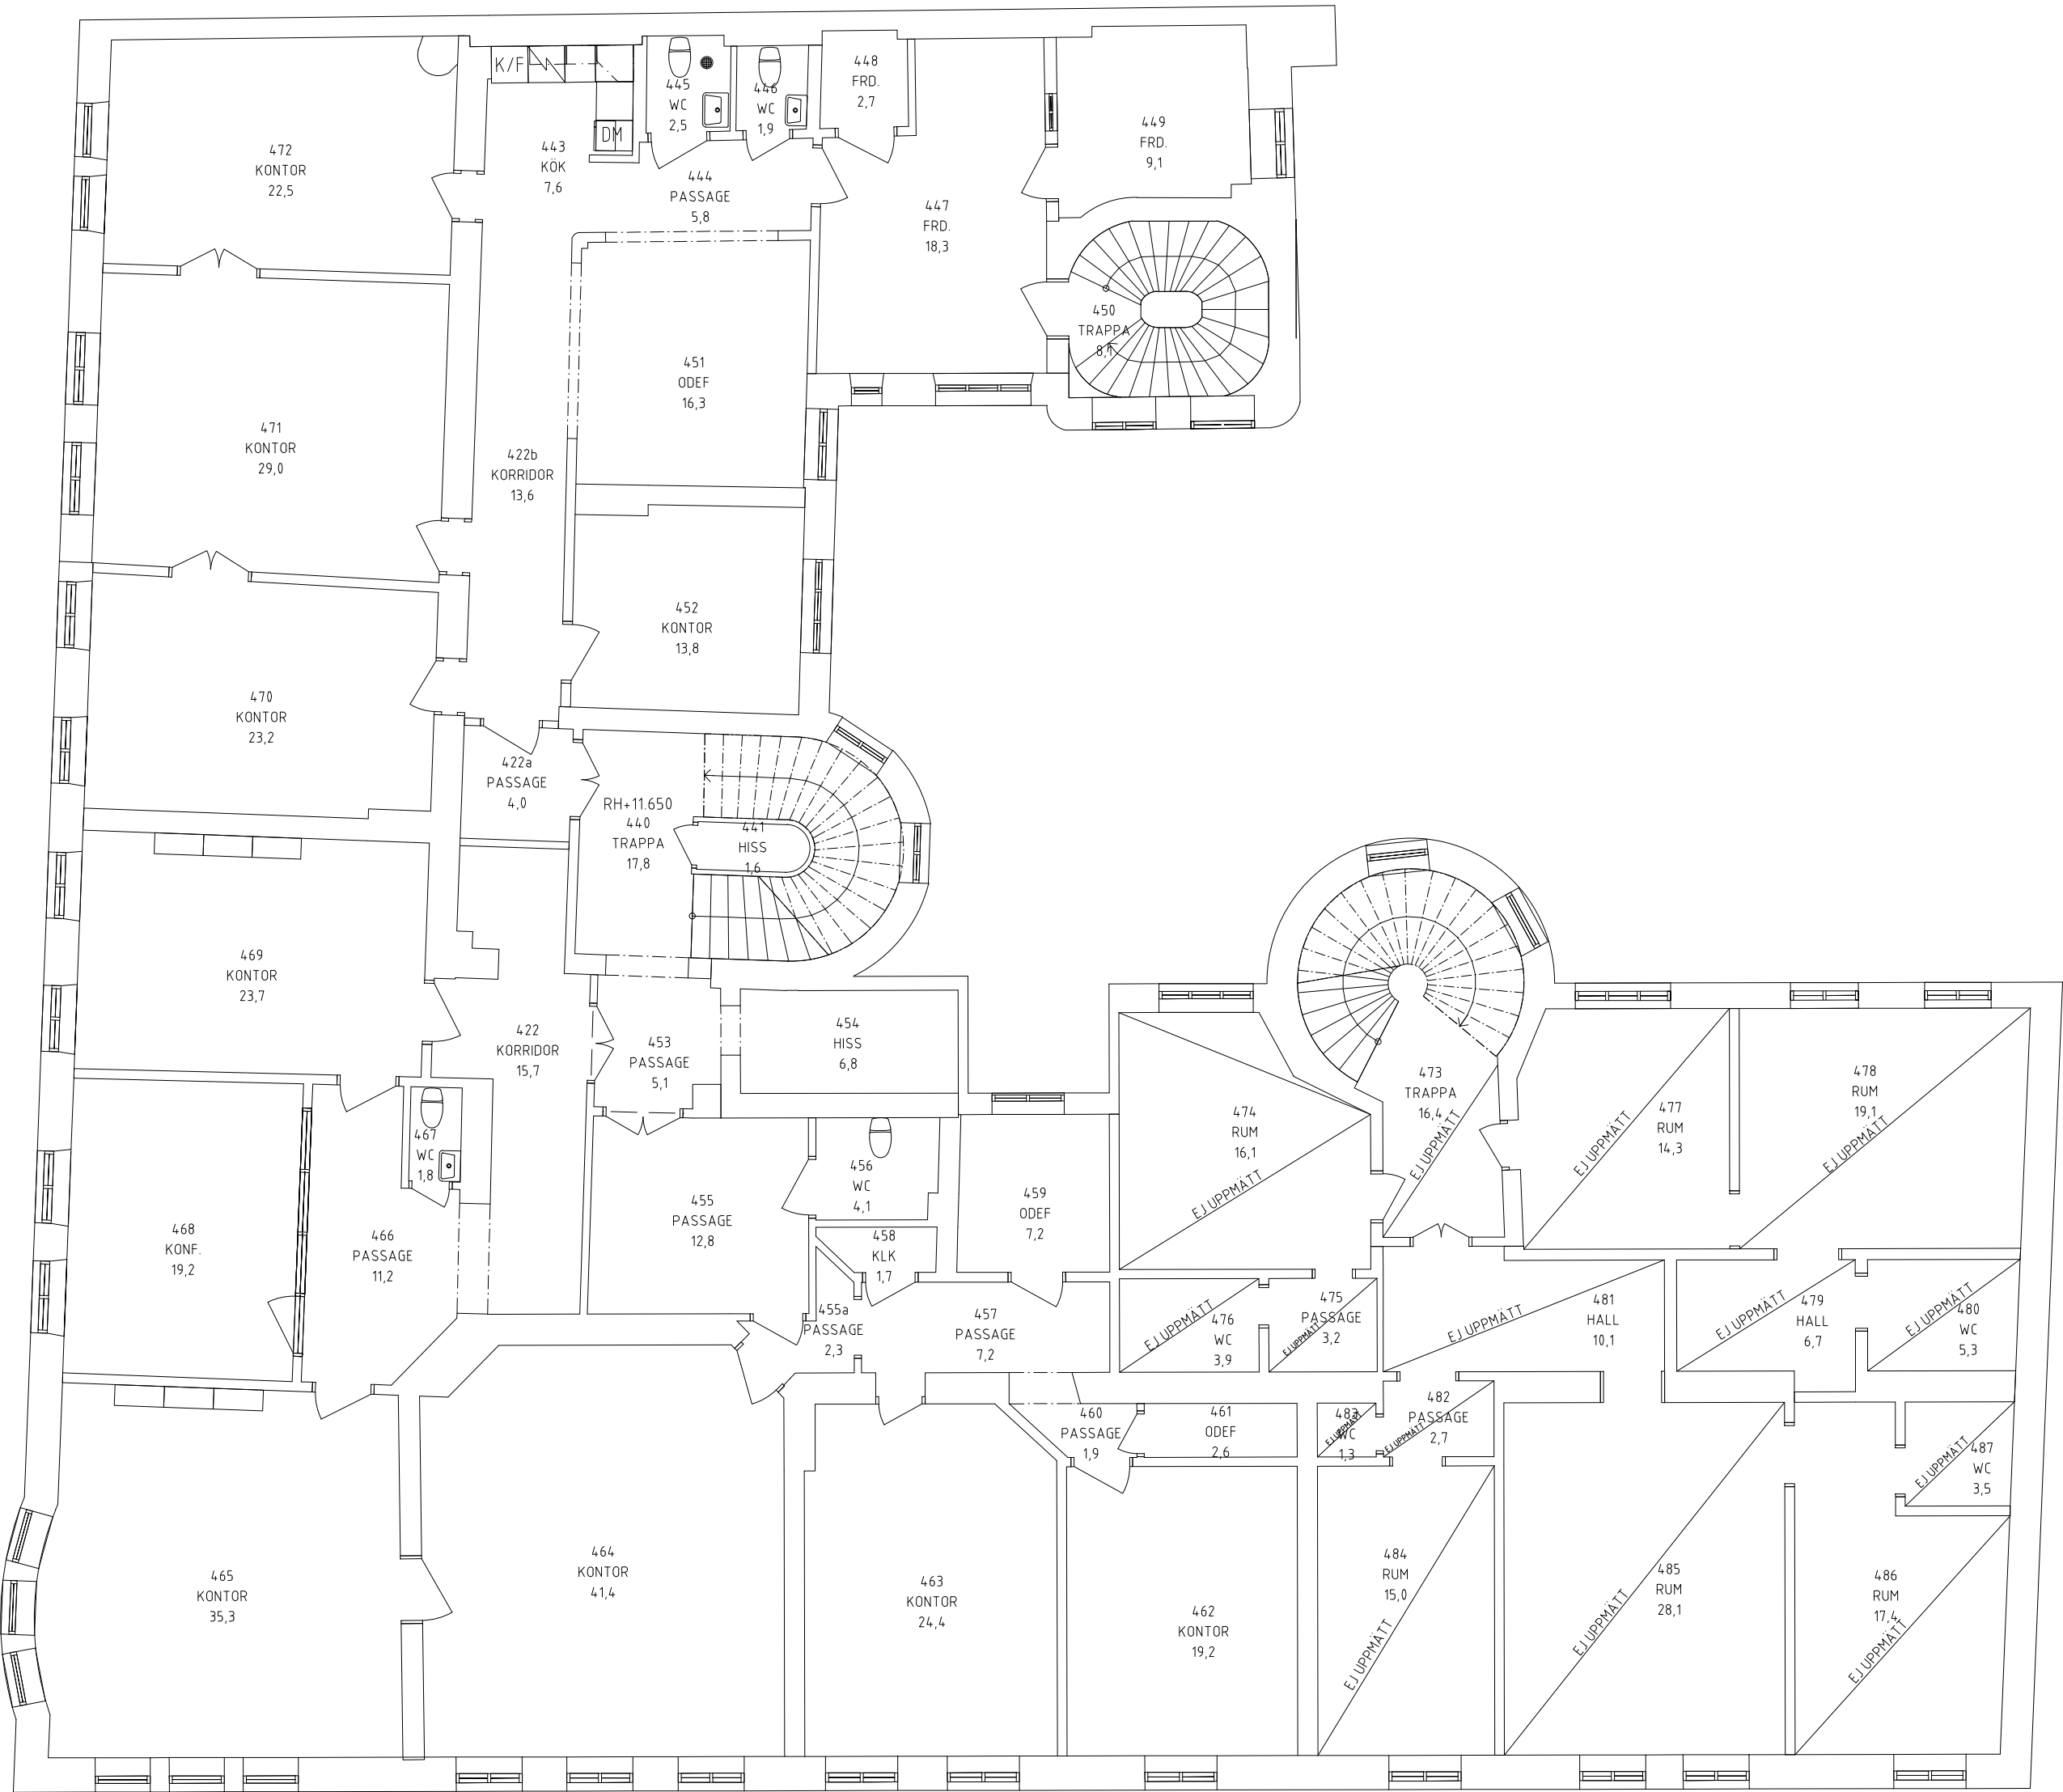

411601-A40-V06
411601-A40-V05
411601-A40-V04
411601-A40-V03
411601-A40-V02
411601-A40-V01

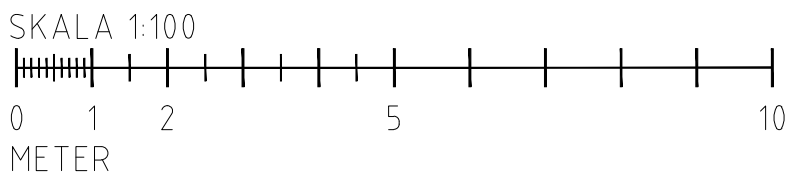

RELATIONSHANDLING

Diös BOX 188
831 22 ÖSTERSUND
0770-33 22 00

FIRE SAFETY NORDIC
Väl: 010-33 00 323 info@fsn.se www.fsn.se

OBJEKT
FIRE SAFETY NORDIC AB
RITAD AV
J. LÖFGREN
ORT
LULEÅ
HANDLÄGGARE
E. LINDBERG
DATUM
2014-06-04
ARBETSDOKUMENT
11544
SKALA
A1 1:100
A3

A	-	DIV. ÄNDRINGAR	A	2014-11-12
BET	ANT	REVIDERENGEN AVSER	SGN	DATUM
FASTIGHET		VENUS 3 SUNDSVALL		
ADRESS				
PROJEKTNAMN OCH NUMMER				
PLAN 5 3 TR.				
ÖVERSIKT AREARITNING				
RITINGSNUMMER		411601-A40-1-0500-area		
BET	A			
BLAD				