
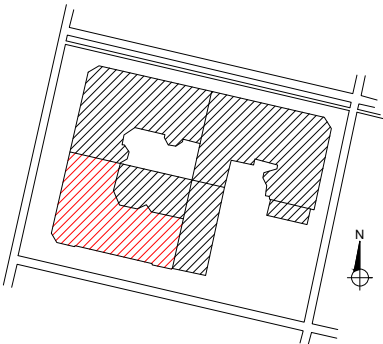


FÖRKLARINGAR

100% MÅTTRIKTIGHET KAN EJ GARANTERAS.
MÅTT BÖR DÄRMED KONTROLLERAS INNAN
RITNINGEN ANVÄNDS SOM UNDERLAG.

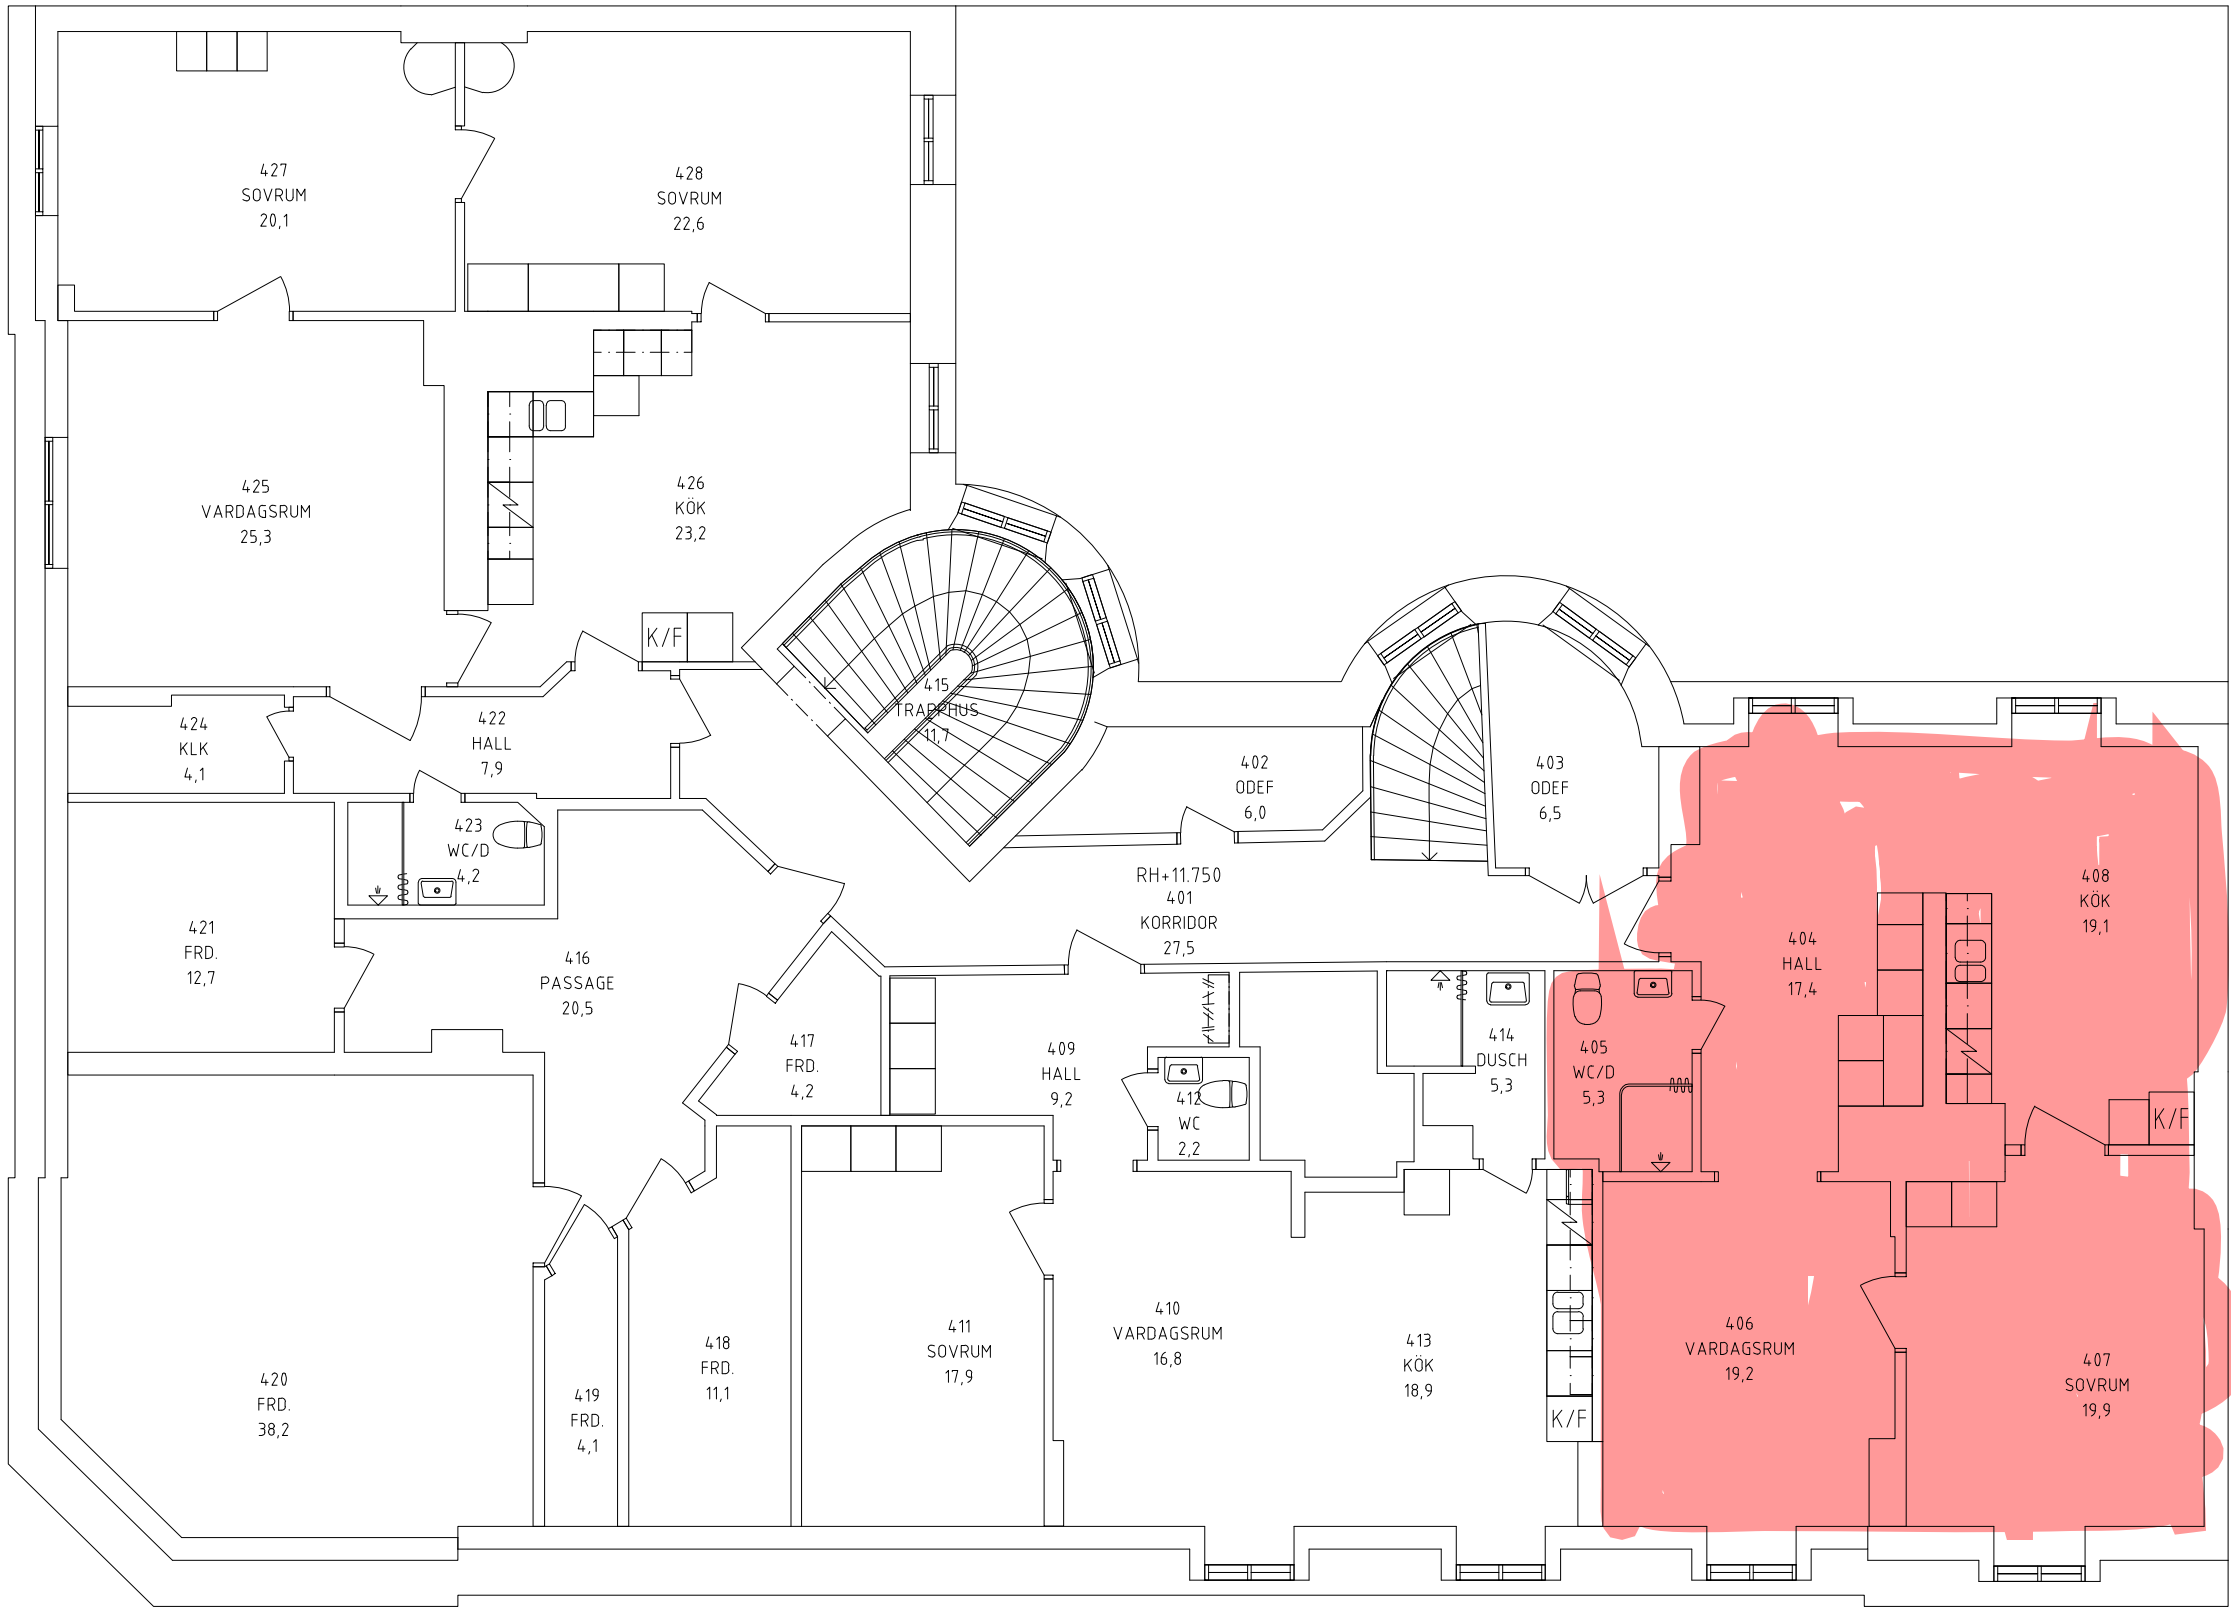

BET	ANT	REVIDERINGEN AVSER	SIGN	DATUM
RELATIONSHANDLING				
Dios		BOX 188 831 22 ÖSTERSUND 0770-33 22 00		
FASTIGHET		VESTA 4		
ADRESS		SUNDSVALL		
PROJEKTHÄNSKIDNUMMER				
FIRE SAFETY NORDIC				
Vxl: 010-33 00 323 info@fsn.se www.fsn.se				
FÖRETAG				
FIRE SAFETY NORDIC AB				
ARBETSDOKUMENT		REVISOR AV		HANDLAGSÄM
1477,001		J. LÖFGREN		O. BRÅBORG
BYT		DATUM		
LULEÅ		2019-12-17		

PLAN 5, 3 TR.
PLANRITNING

SKALA
A1 1:50
A3 1:100

RITNINGSSÄMPEL
410301-A40-1-0500

BET
BLAD



410301-A40-V05
410301-A40-V04
410301-A40-V03
410301-A40-V02
410301-A40-V01