
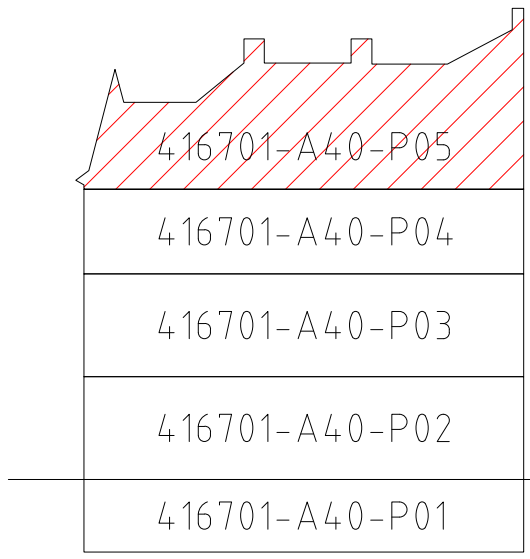
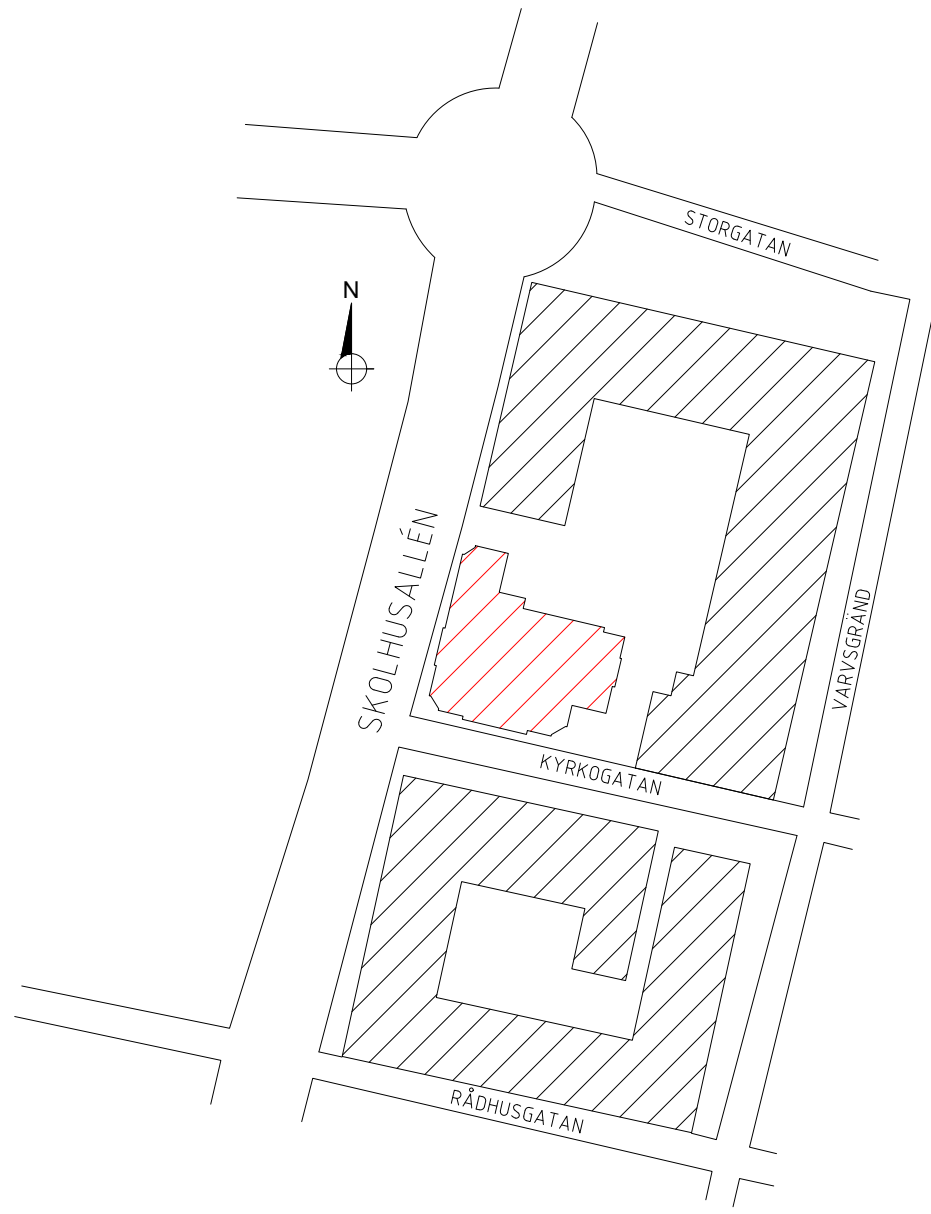


Förklaringar

Referensmått tagna i x- och y-led.
Ritning upprättade efter inscannat underlag
tillhandahållet av Diös Fastigheter AB,
måttavvikelser kan finnas på detaljer.

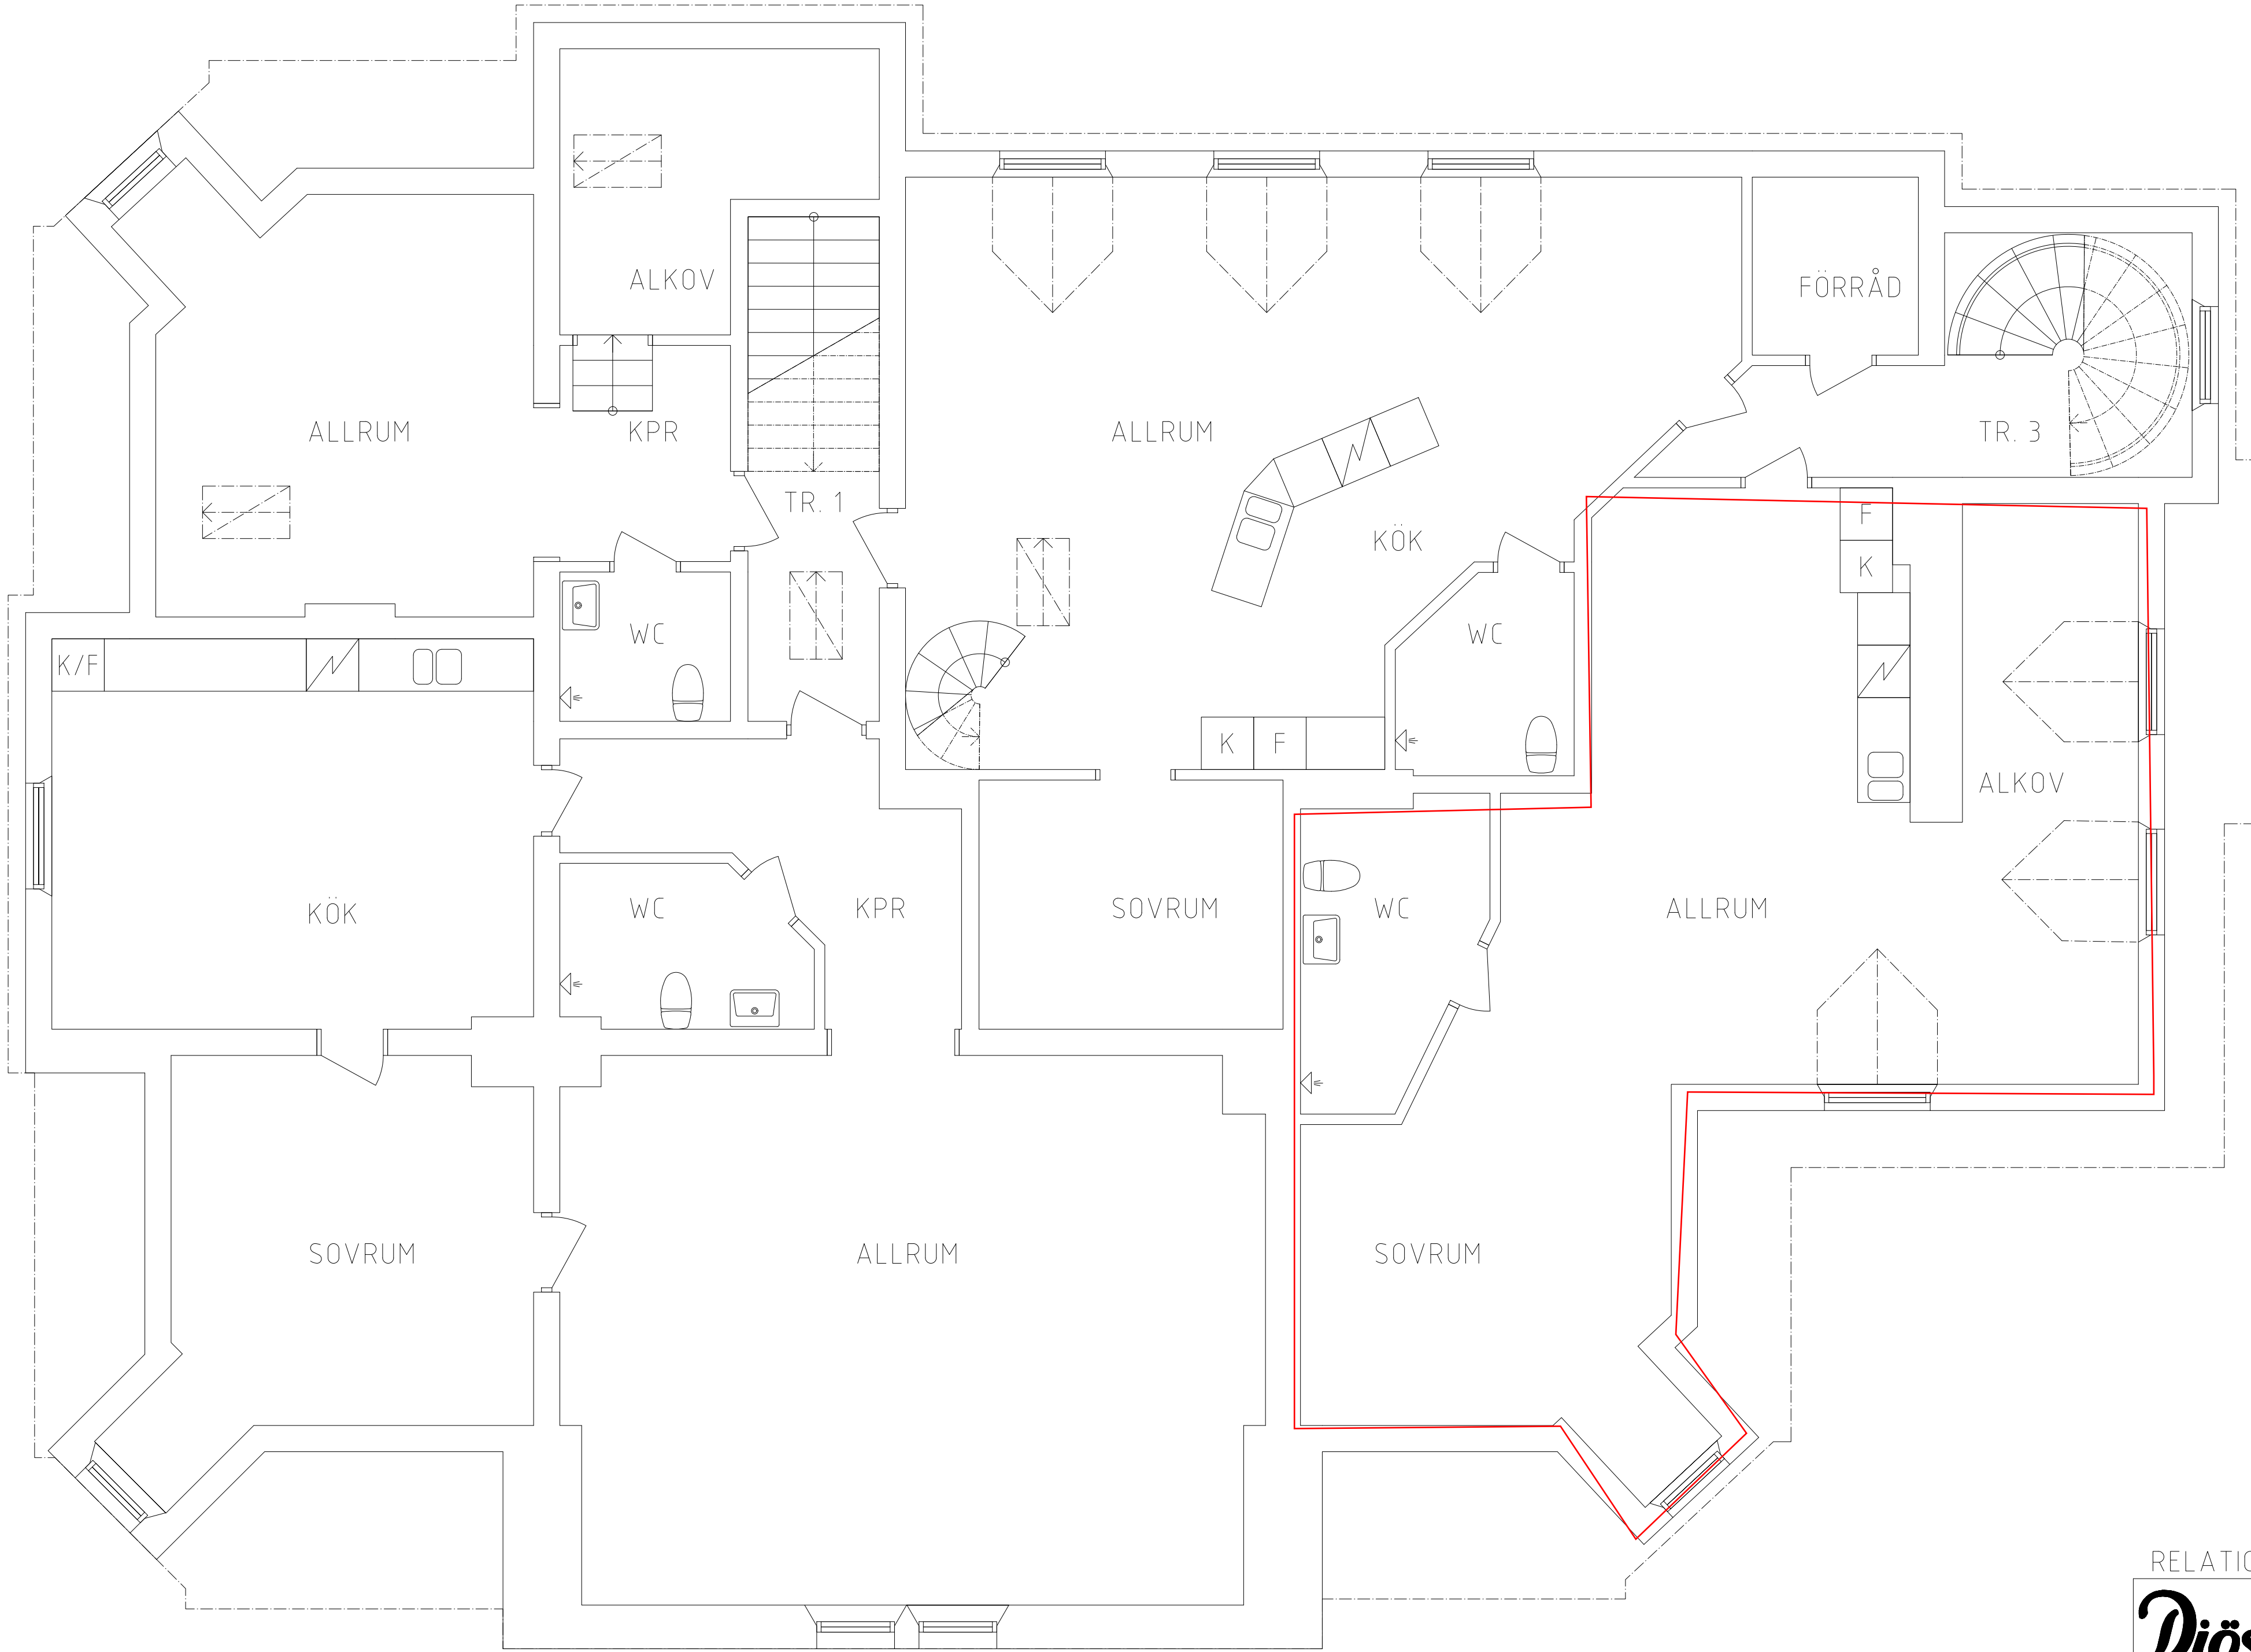

RELATIONSHANDLING

RET	ANT	REVIDEREN AVSER	SKR	DATUM
FASTIGHET		4 167, KV VINSTEN 3		
ADRESS		SKOLHUSALLÉN 3, SUNDSVALL		
PROJEKTNAMN OCH NUMMER		PLAN 5		
		3 TR		
		ÖVERSIKT		
		PLANRITNING		
PROJEKT	Diös			
	BOX 188 831 22 ÖSTERSUND 0770-33 22 00			
PROJEKT	FireTech Engineering Emron AB			
RITAD AV	HANDLAGSÄRE	ARBETSTÄMPEL		
O. Andersson	M. Nyberg	4437_000		
ORT	DATUM	SKALA		
Luleå	2018-05-30	A1 1:50 A3 1:100		
RITINGSNUMMER			416701-A40-10500	RET BLAD